


Neuhaus legung für n. wasser

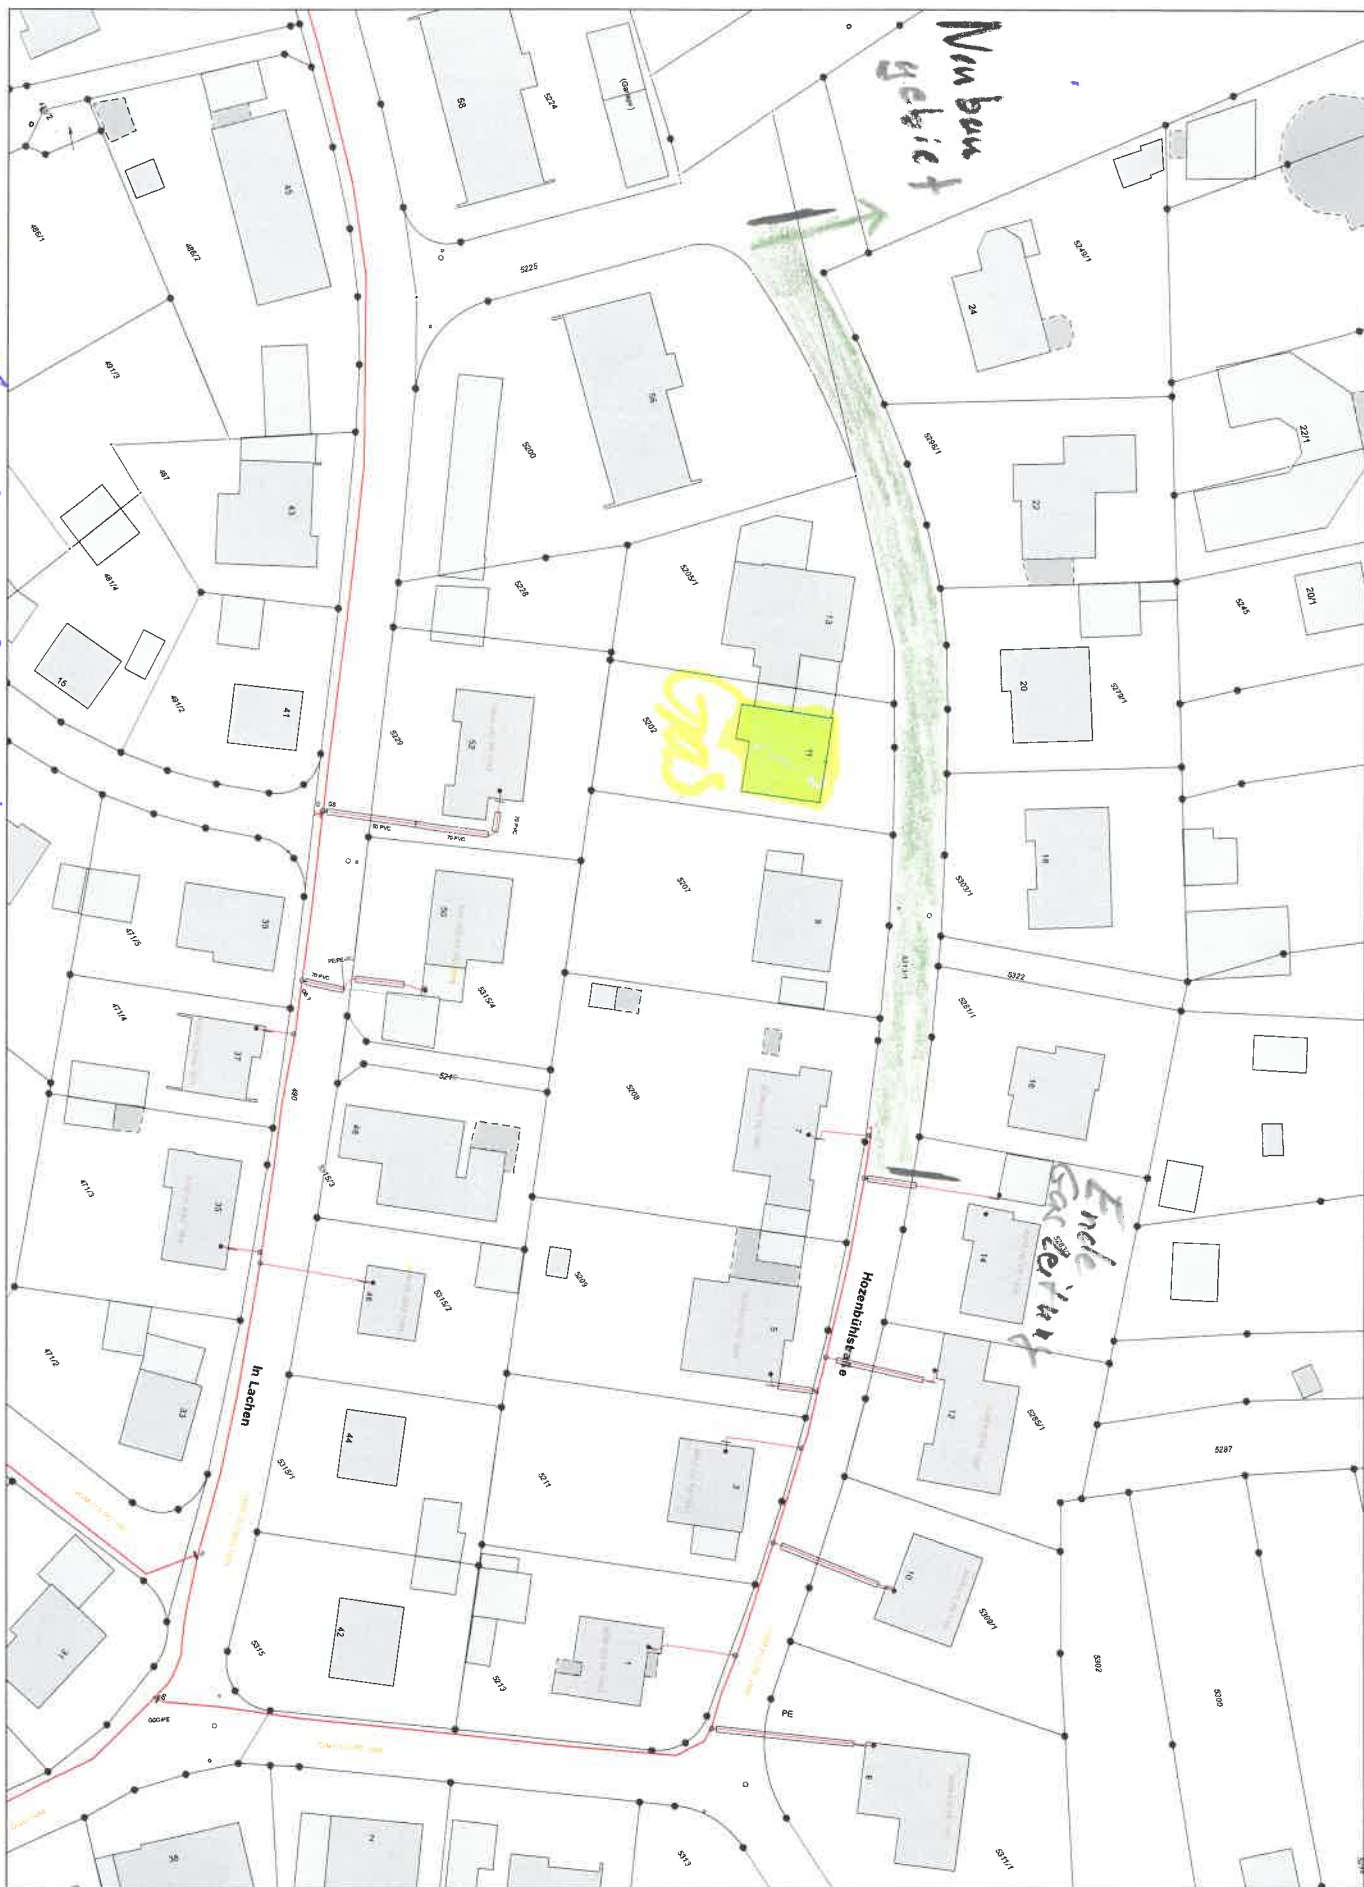

ENRW
An Ihrer Seite

Energieversorgung Rottweil
In der Au 94
78628 Rottweil
Tel. 0741 / 472 - 174
Fax. 0741 / 472 - 170

Denkingen, Hozenbühlstraße

Maßstab: 1:1.000

Bestandsplan

Sparten: Gas

Datum: 06.07.2020 08:42

1. Alle Angaben, insbesondere Maße, ohne Gewähr. 2. Die bei Planansicht gemachten Angaben (z.B. Verhältnisse) beachten, siehe DIN 1998 III.
3. Beginn der Aufgrabung anzeigen und Ortstermin vereinbaren zur Klärung ob besondere Maßnahmen zur Öffentlichkeits- und Versorgungssicherheit erforderlich sind (UVV 205 5, DIN 18300, 3.1)